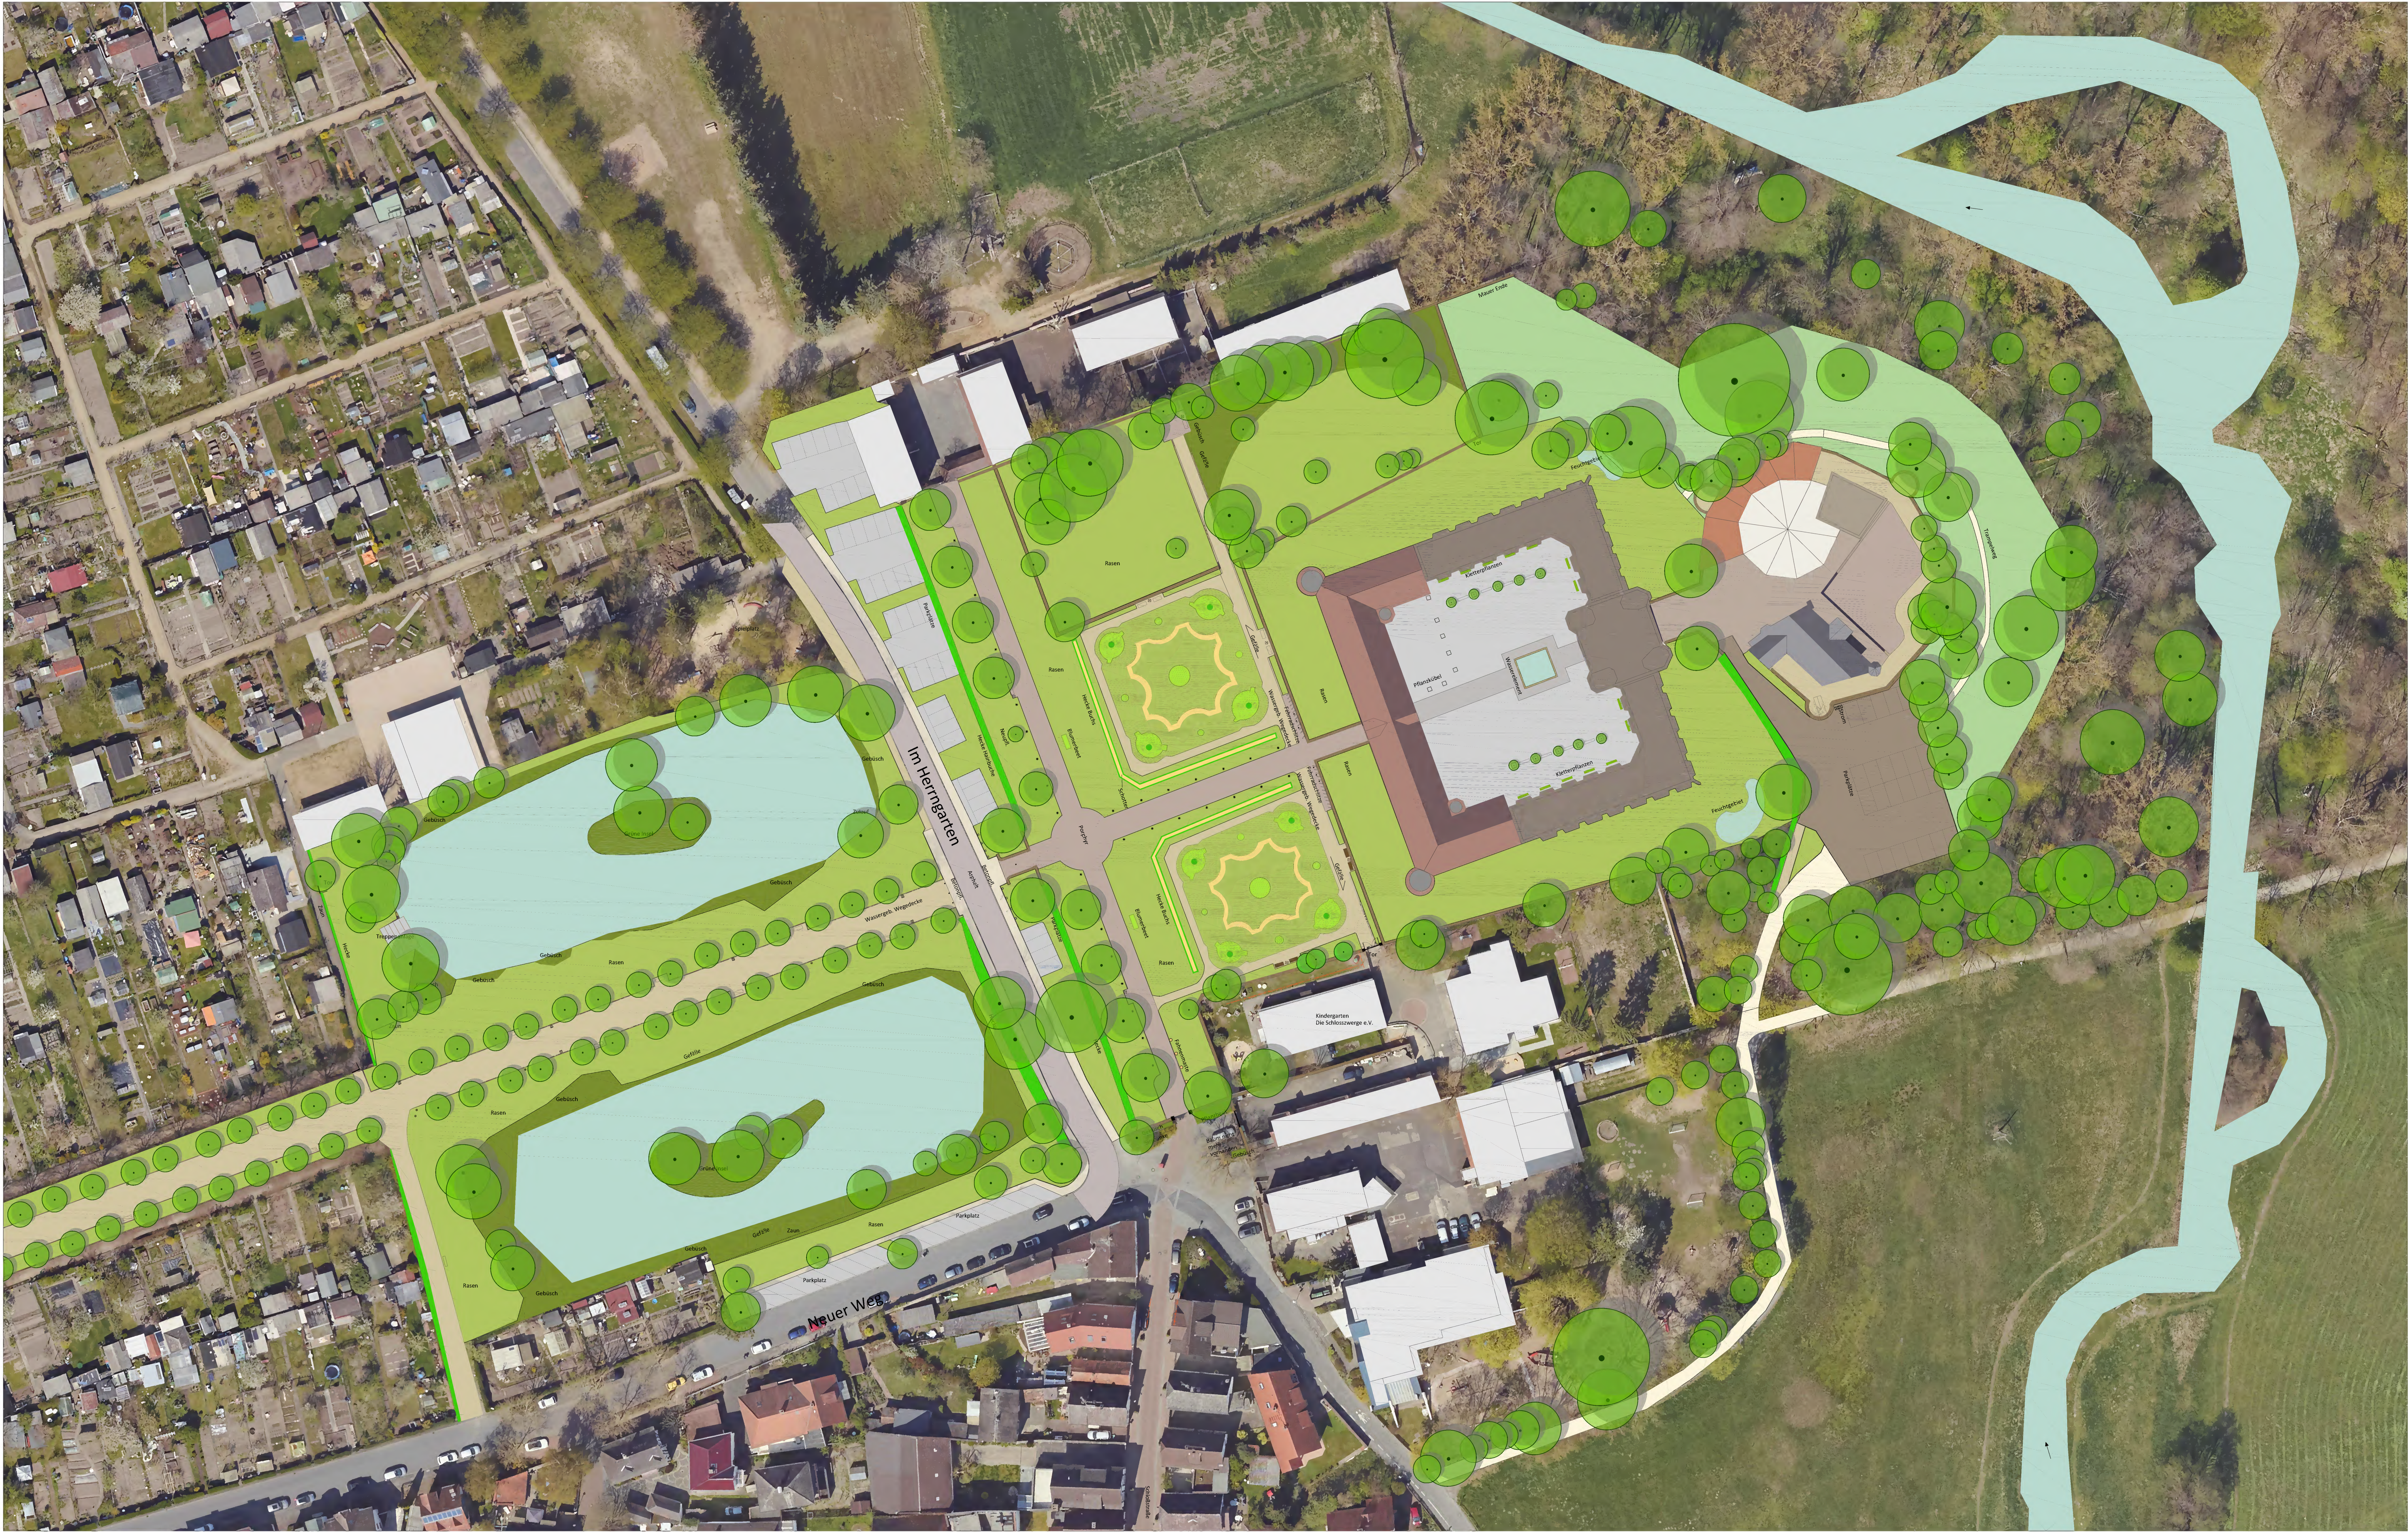


Verfasser	Bezeichnung	Datensatz	Plan Nr.	Index	Datum
Plangrundlagen					

Änderung Parkplatz hinter Schloss			RD6	20.09.21	A
Änderungen/Ergänzungen	Name	Datum	Index		

Bauherr
Magistrat der Stadt Heusenstamm, vertreten durch FB Bauamt
Im Herrgarten 1, 63150 Heusenstamm

Projekt
Schlosspark Heusenstamm
Parkpflegewerk

Bezeichnung
Bestandsplan
Teil 2

Projekt Nr.
19-32
Plan Nr.
1932211
Index
A
Maßstab
1:500
Planungsphase
Bestandsanalyse
Bearbeitet
HKU
Datum
20.09.21
Gezeichnet
RD6
Datum
20.09.21
Planformat
1075x510cm
Dateiname
1932200A.DWG

Sommerlad · Haase · Kuhli ○ ○ ○
Landschaftsarchitekten

SHK
Lonystraße 16, 35590 Gießen
SHK Landschaftsarchitekten PartG mbB
Tel.: 0641-93268-0
info@shk-landschaftsarchitekten.de
www.shk-landschaftsarchitekten.de

Freigabe Bauherr
Freigabe Architekt